


-  Haus mit Hausnummer
-  Anbau
-  Straßenname
-  Straße und Grundstücksgrenze
-  Nicht im Maßstab
-  Hausanschluß
-  Wasserleitung Ø 125 PVC
-  Wasserleitung Ø 100 PVC
-  Wasserleitung Ø 50/60/80 PVC/PE-HD
-  Wasserleitung Ø 80 ST oder GG
-  Streckenschieber
-  Hydrant
-  Flurstück
-  Feld
-  Flurbezeichnung

**Wasserversorgung Loopeperle e.V.**  
- Bestandsplan -  
Ortslage: Drabenderhöhe  
Stand: 10.09.2021

Auf dem Höchsten

In der Bornenwiese

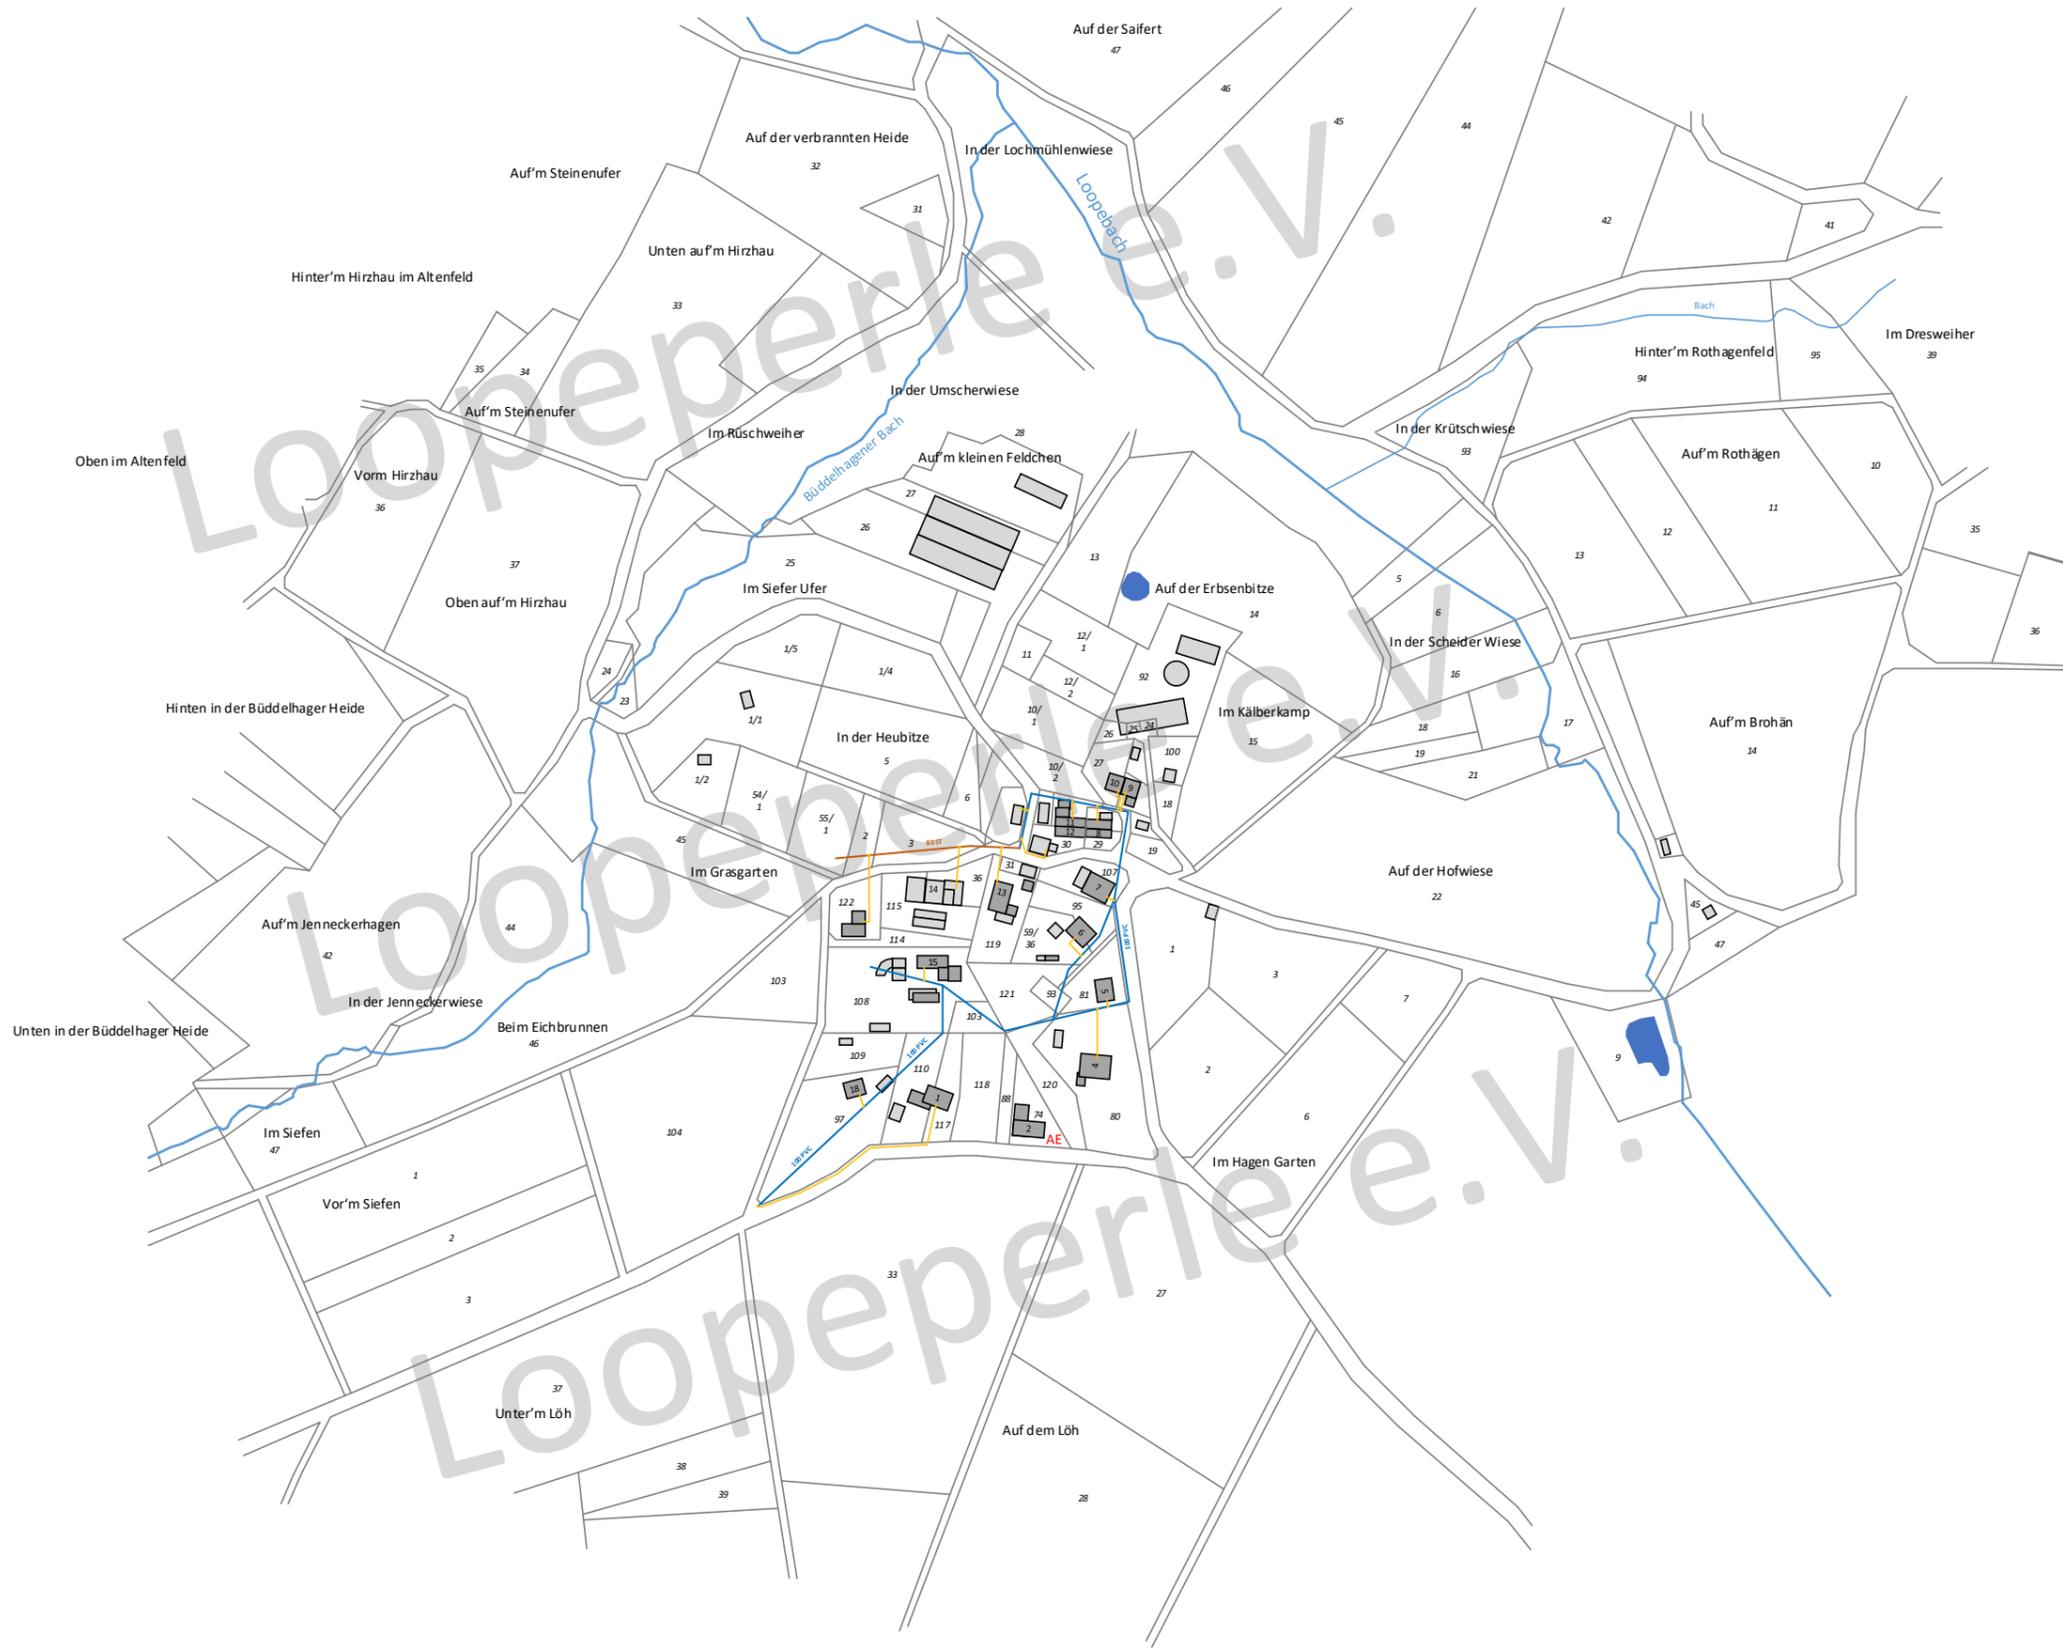

-  Haus mit Hausnummer
-  Anbau
-  Straßennamen
-  Straße und Grundstücksgrenze
-  Nicht im Maßstab
-  Hausanschluß
-  Wasserleitung Ø 125 PVC
-  Wasserleitung Ø 100 PVC
-  Wasserleitung Ø 50/60/80 PVC/PE-HD
-  Wasserleitung Ø 80 ST oder GG
-  Streckenschieber
-  Hydrant
-  Flurstück
-  Flurbezeichnung

**Wasserversorgung Loopeperle e.V.**  
 - Bestandsplan -  
 Ortslage: Verr  
 Stand: 10.09.2021